

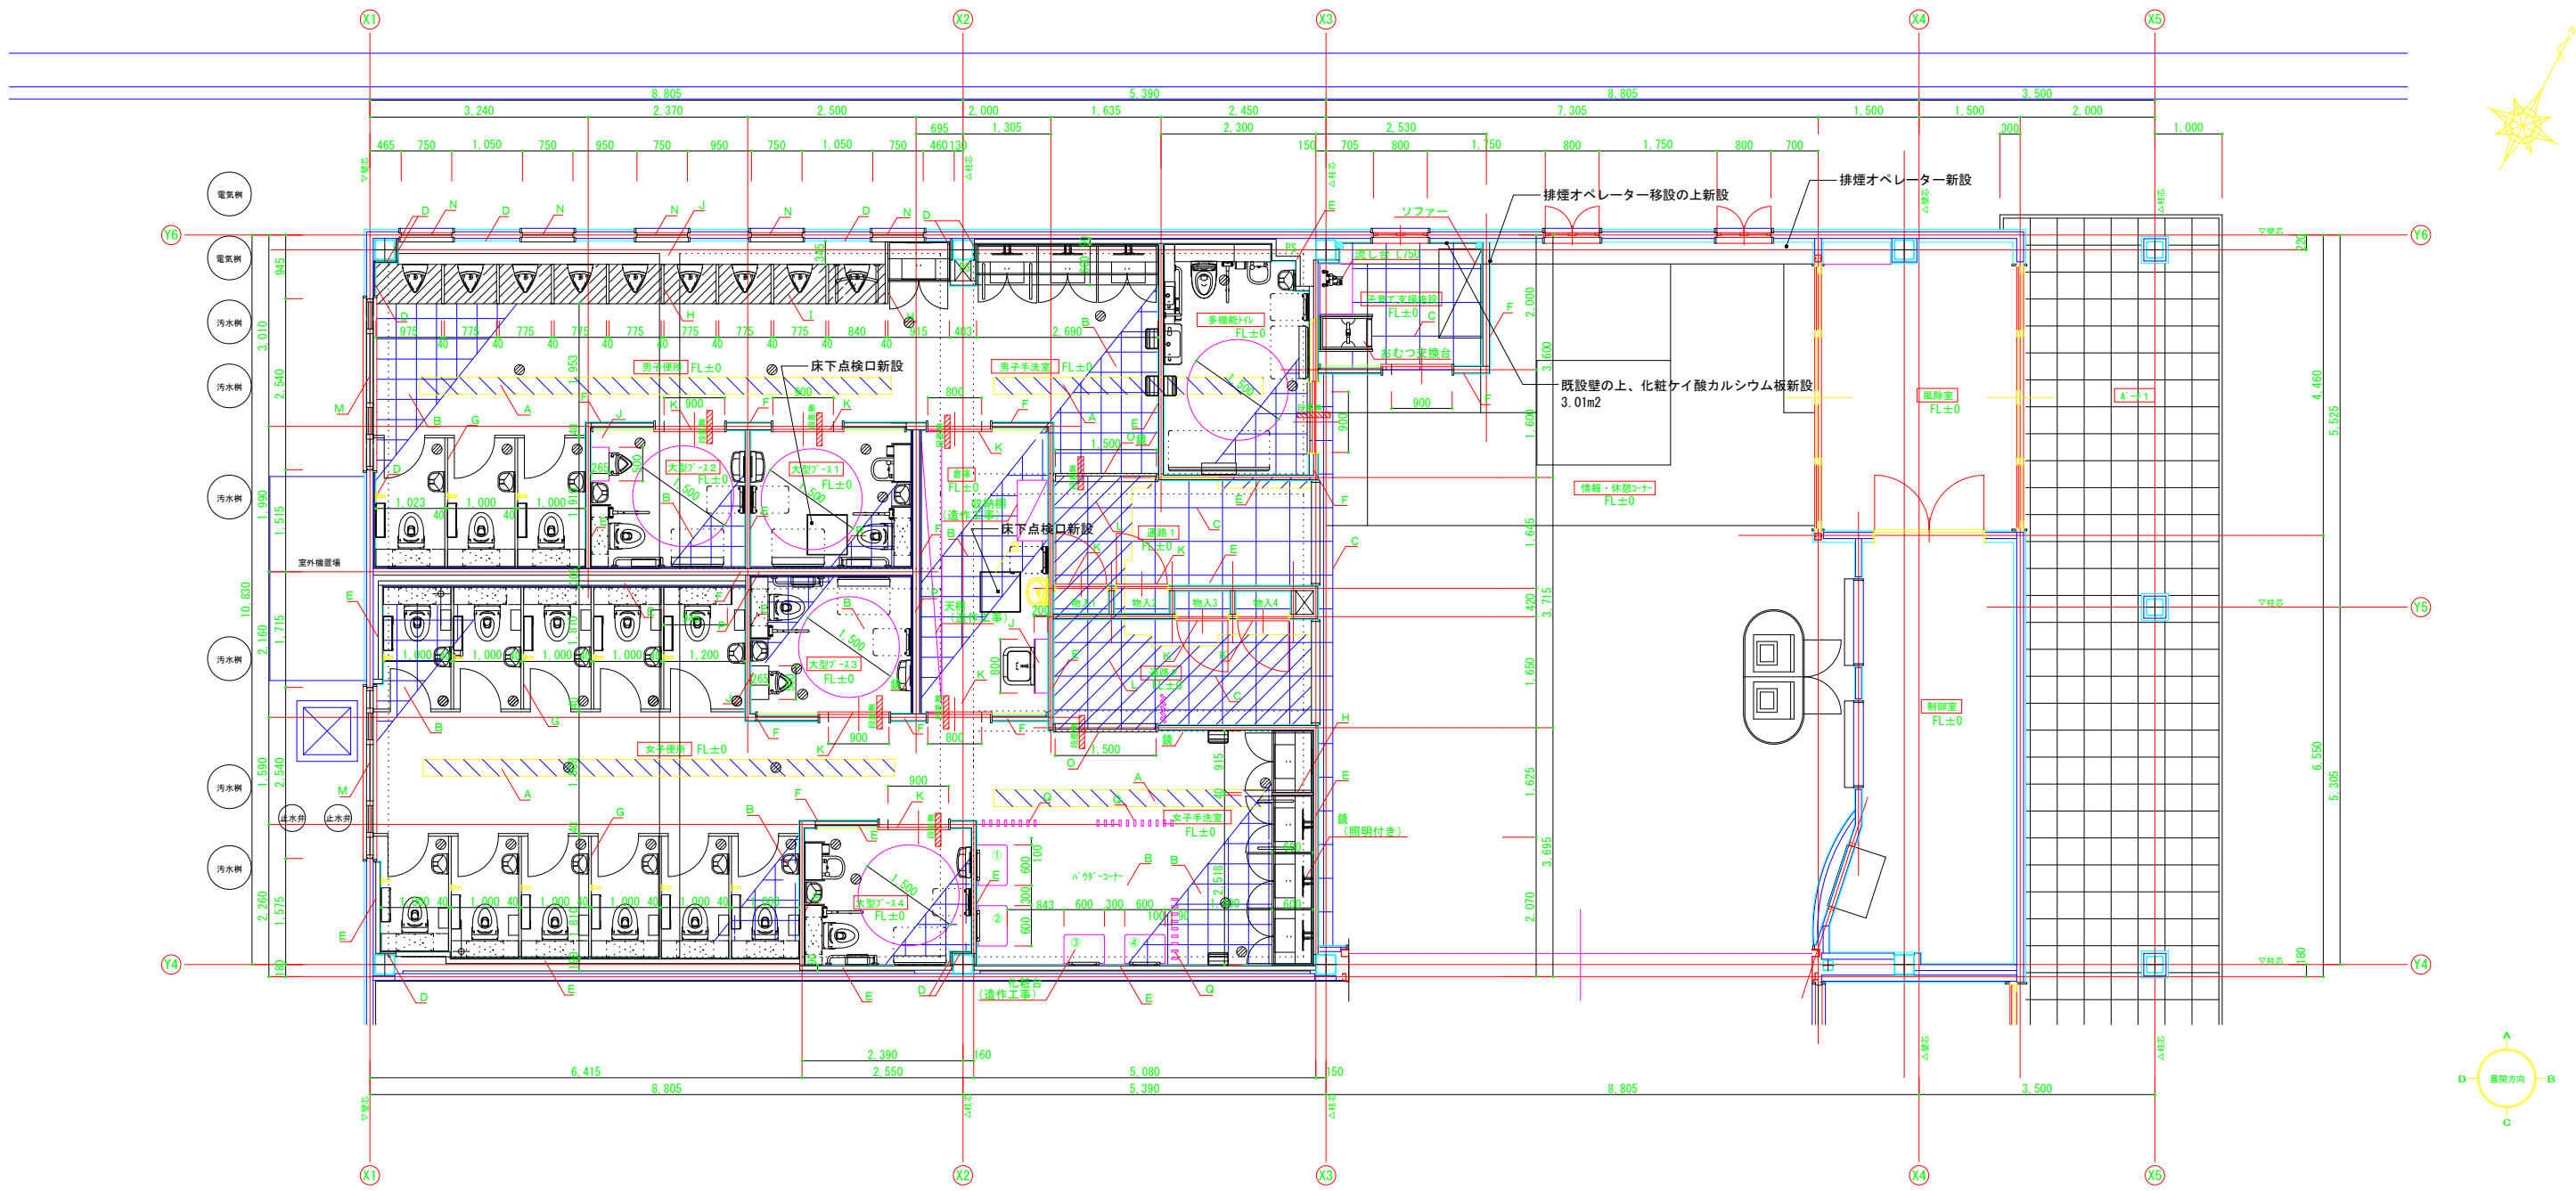


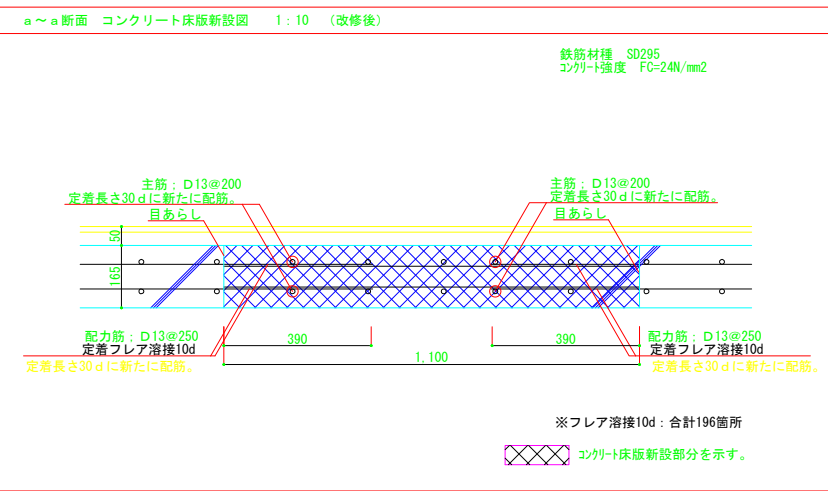

改修後平面図 1 : 50

改修工事項目	
A	既存床排水側溝外充填 (H50~100)
B	床: 300角磁器タイル新設
C	通路 1、2、情報・休憩コーナーの一部 床ビニル t 3.0 新設
D	間仕切壁新設 (LGS 角型20×40下地)
E	間仕切壁新設 (LGS W65下地)
F	間仕切壁新設 (LGS W100下地)
G	トイレ・ス新設
H	バ・ジョン新設
I	汚垂石新設
J	ライニング新設: 面台・人造大理石 t 12
K	内部建具 新設
L	床タイル金コ押し t 50
M	既存AM-4 一部新設 (かゝ工法)
N	既存AM-2 型タイル新設 (化粧機は再利用)
O	床見切新設: SUS304 HL t 1.5 曲げ加工
P	PB t 12.5 両面2枚張りの間仕切壁を示す。
Q	木製縦バ新設
R	既存床下点検口 600×600

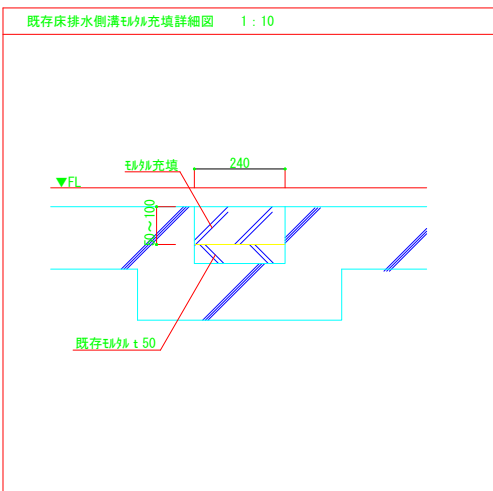

注) 図中朱書き部分は、変更対象部分を示す
×部分は原設計取り止めを示す

【図面縮小率 A3 50%】

完成図		(A-4/4)	
工事名	令和5年度一般国道9号道の駅道の川トイレ改修工事		
図面名	改修後平面図		
作成年月日	令和6年6月14日		
縮尺	S=1/50	図面番号	4 / 15
会社名	株式会社フクダ		
事業者名	中国地方整備局 松江国道事務所		