


特記事項

更新器具は構造体から吊りボルトにより支持すること。
 既設配線は絶縁測定後、再度末端処理を行うこと。
 余長がない場合は監督員と協議すること。
 機器更新後、照度測定及び制御機能の確認を行うこと。
 安定器は型番等を確認しPCBの含有の有無を監督員に報告すること。
 高天井照明は施工図及び取付器具の荷重計算書を提出すること。
 ボルトにゆるみ止め剤を塗布すること、完成図書にトルク管理表を添付すること。
 既設器具等は事前に現地確認を行い報告書を提出すること。


記号	既設器具	ランプ種類	×	灯数	台数	公共品番	提案器具品番 (パナソニック)	提案器具品番 (東芝)
A	シーリングライト	FCL30+40	×	1	1		LGC31162K	LEDH8101A02-LC
B1	壁ブラケットWP	HF100	×	1	1		LGW51704WCF1	LEDG85914+LDF13LHGX/C20/17/2
C	UVダウンライト 150	IL75	×	1	3	LRS14-12-30K		
D	埋込 下面開放型 W300	FL40	×	2	34	LRS20-4-48		
D1	埋込 下面開放型 W300	FL20	×	2	9		XFX210VENLE9	LEKR230163N-LD9
F	富士型	FL40	×	1	3	LSS9-4-23		
F1	富士型	FL40	×	2	10	LSS9-4-48		
F3	富士型	FL20	×	2	4	LSS10-2-15		
G	和室用ペンダント	FC30		2	1		LGB12626LE1	LEDH8106B01-LC
H	天井ブラケット	IL40	×	1	2		LGW85014WF	LEDB88920+LDA4L-G-E17/S/40W2
I	壁ブラケット	FL20	×	1	3		LGB85032LE1	LMT-21801M-LS9+LDM20SSN/10/10-01
I2	壁ブラケット	FL40	×	1	1		LGB52110LE1	LEDB83110N+LDL40SL/19/21-G2
L1	トワ型	FL40	×	1	2		XFX420NENLE9	LEKT407203N-LS9
L2	トワ型	FL20	×	1	6		XFX200NENLE9	LEKT207084N-LS9
N	ダウンライト 150	IL40	×	1	5	LRS1-08		
O	シーリングライト	IL60	×	1	12		LGC21162K	LDA8L-G/60W/2
P	埋込 600	FHP32		3	4	LRS9-6-84		
Q	埋込 450	FHP32		3	2	LRS9-4-45		
Z2	投光器	JD500W	×	1	1		NYS15241KLE9	LEDS-08910NW-LS9+TFB-100M+TFB-13901N
Z4	防犯灯	FHT45	×	1	1	LBF2RP-10		
a	非常灯 埋込 電源別置型 100	IL60	×	1	3	K1-LRS11-2		

図面番号	工 事 名	図 面 種 別	縮 尺	設計年月	課長	主査	課長補佐	係長	担当	出雲市都市建設部建築住宅課	
湖陵行政 E-1	令和8年度 出雲市公共施設照明LED化工事(屋内 佐田・多伎・湖陵)	湖陵行政センター 機器更新表		R8.4							

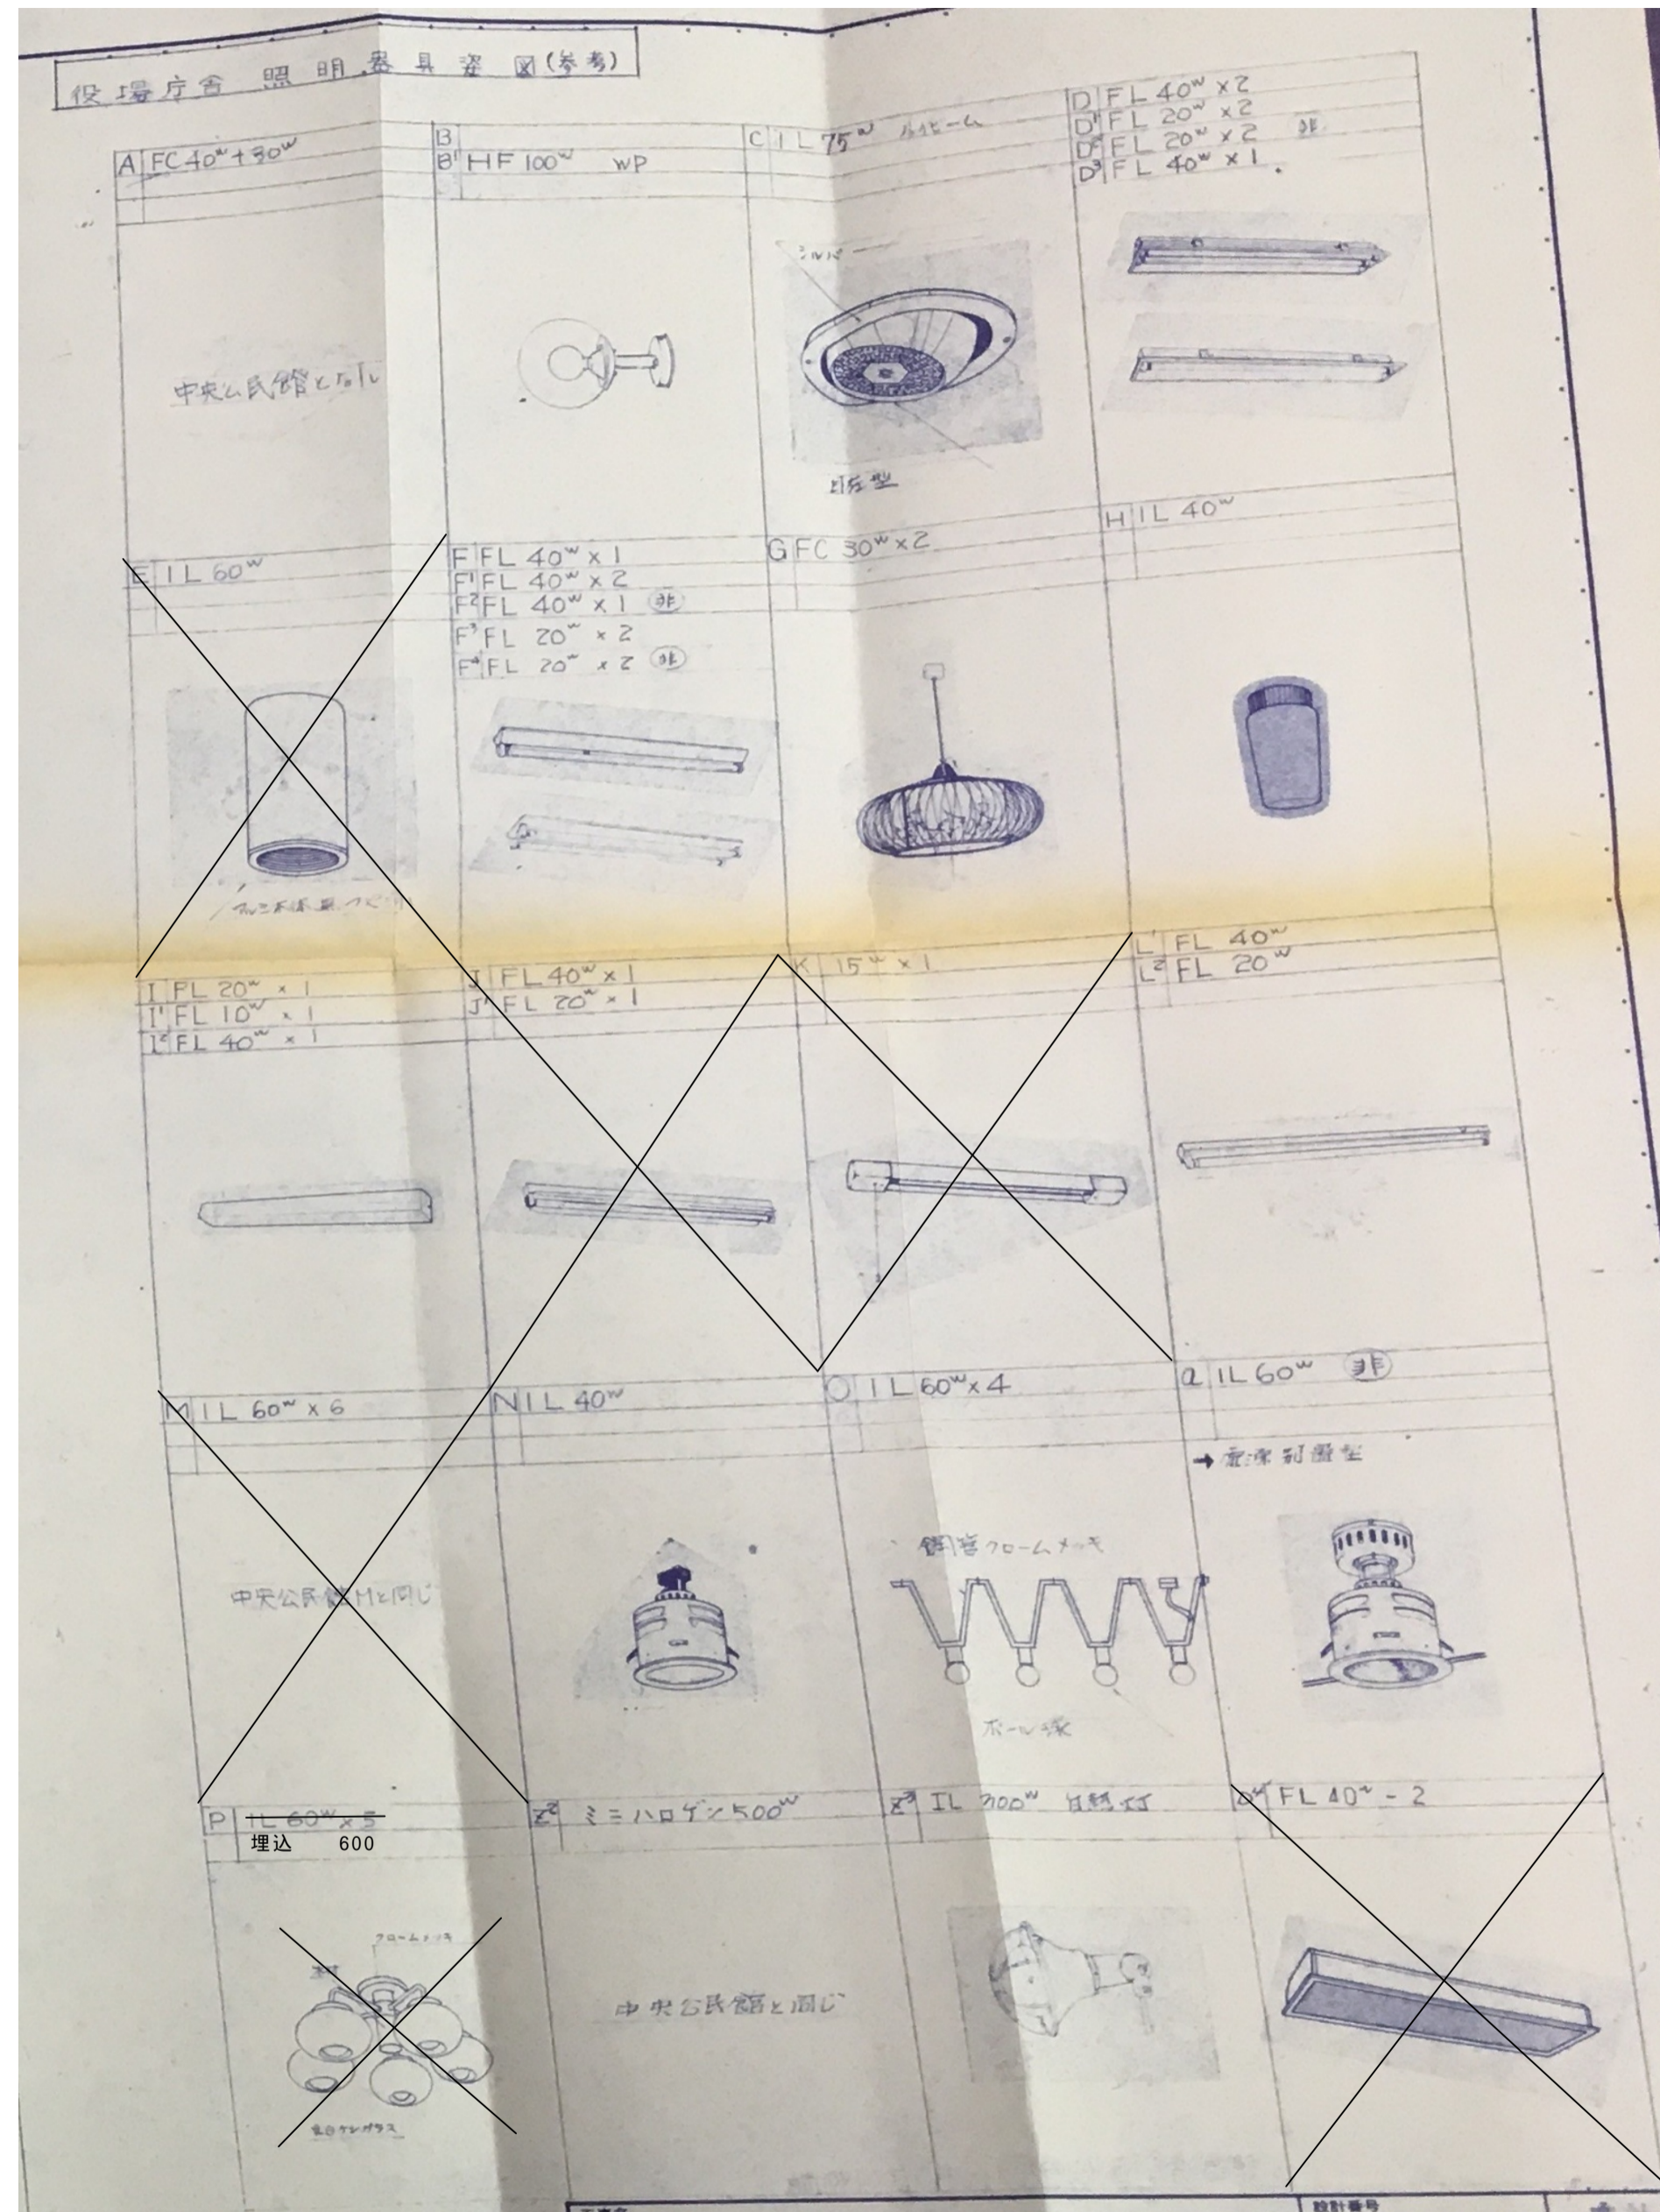


X LED化対象外を示す

図面番号	工事名	図面種別	縮尺	設計年月	課長	主査	課長補佐	係長	担当	
湖陵行政 E-2	令和8年度 出雲市公共施設照明LED化工事(屋内 佐田・多伎・湖陵)	湖陵行政センター 既設照明図		R8.4						出雲市都市建設部建築住宅課

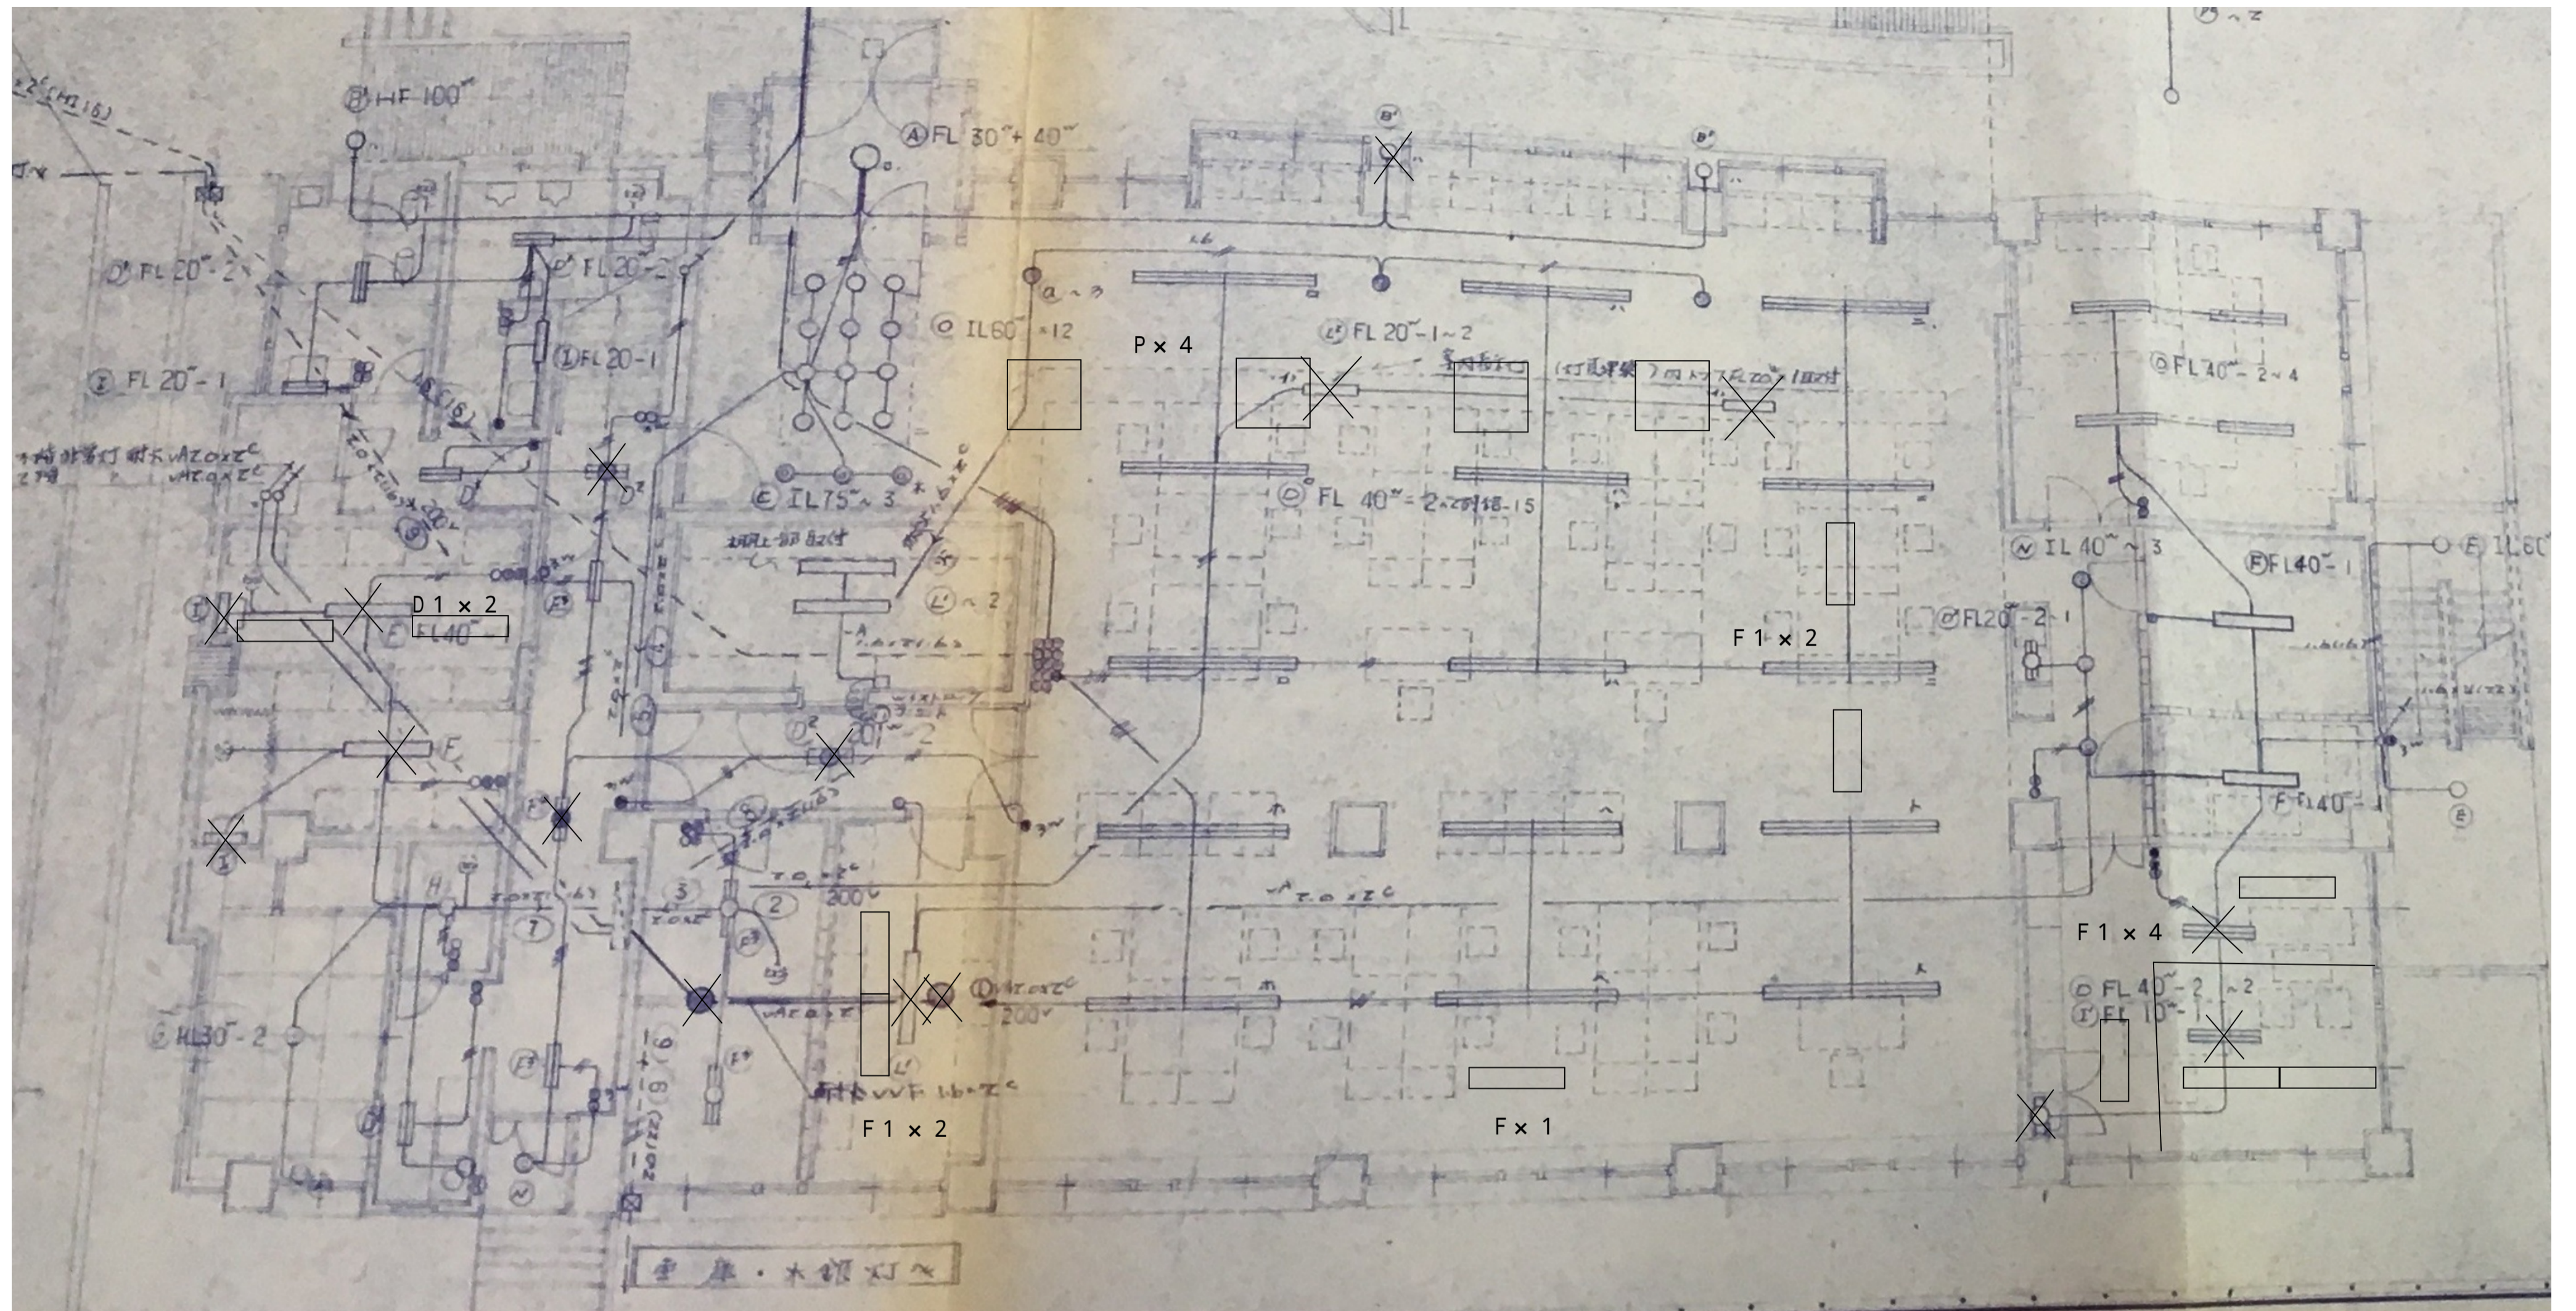

X LED化対象外を示す

図面番号	工 事 名	図 面 種 別	縮 尺	設計年月	課長	主査	課長補佐	係長	担当	出雲市都市建設部建築住宅課	
湖陵行政 E-3	令和8年度 出雲市公共施設照明LED化工事(屋内 佐田・多伎・湖陵)	湖陵行政センター 1階平面図		R8.4							

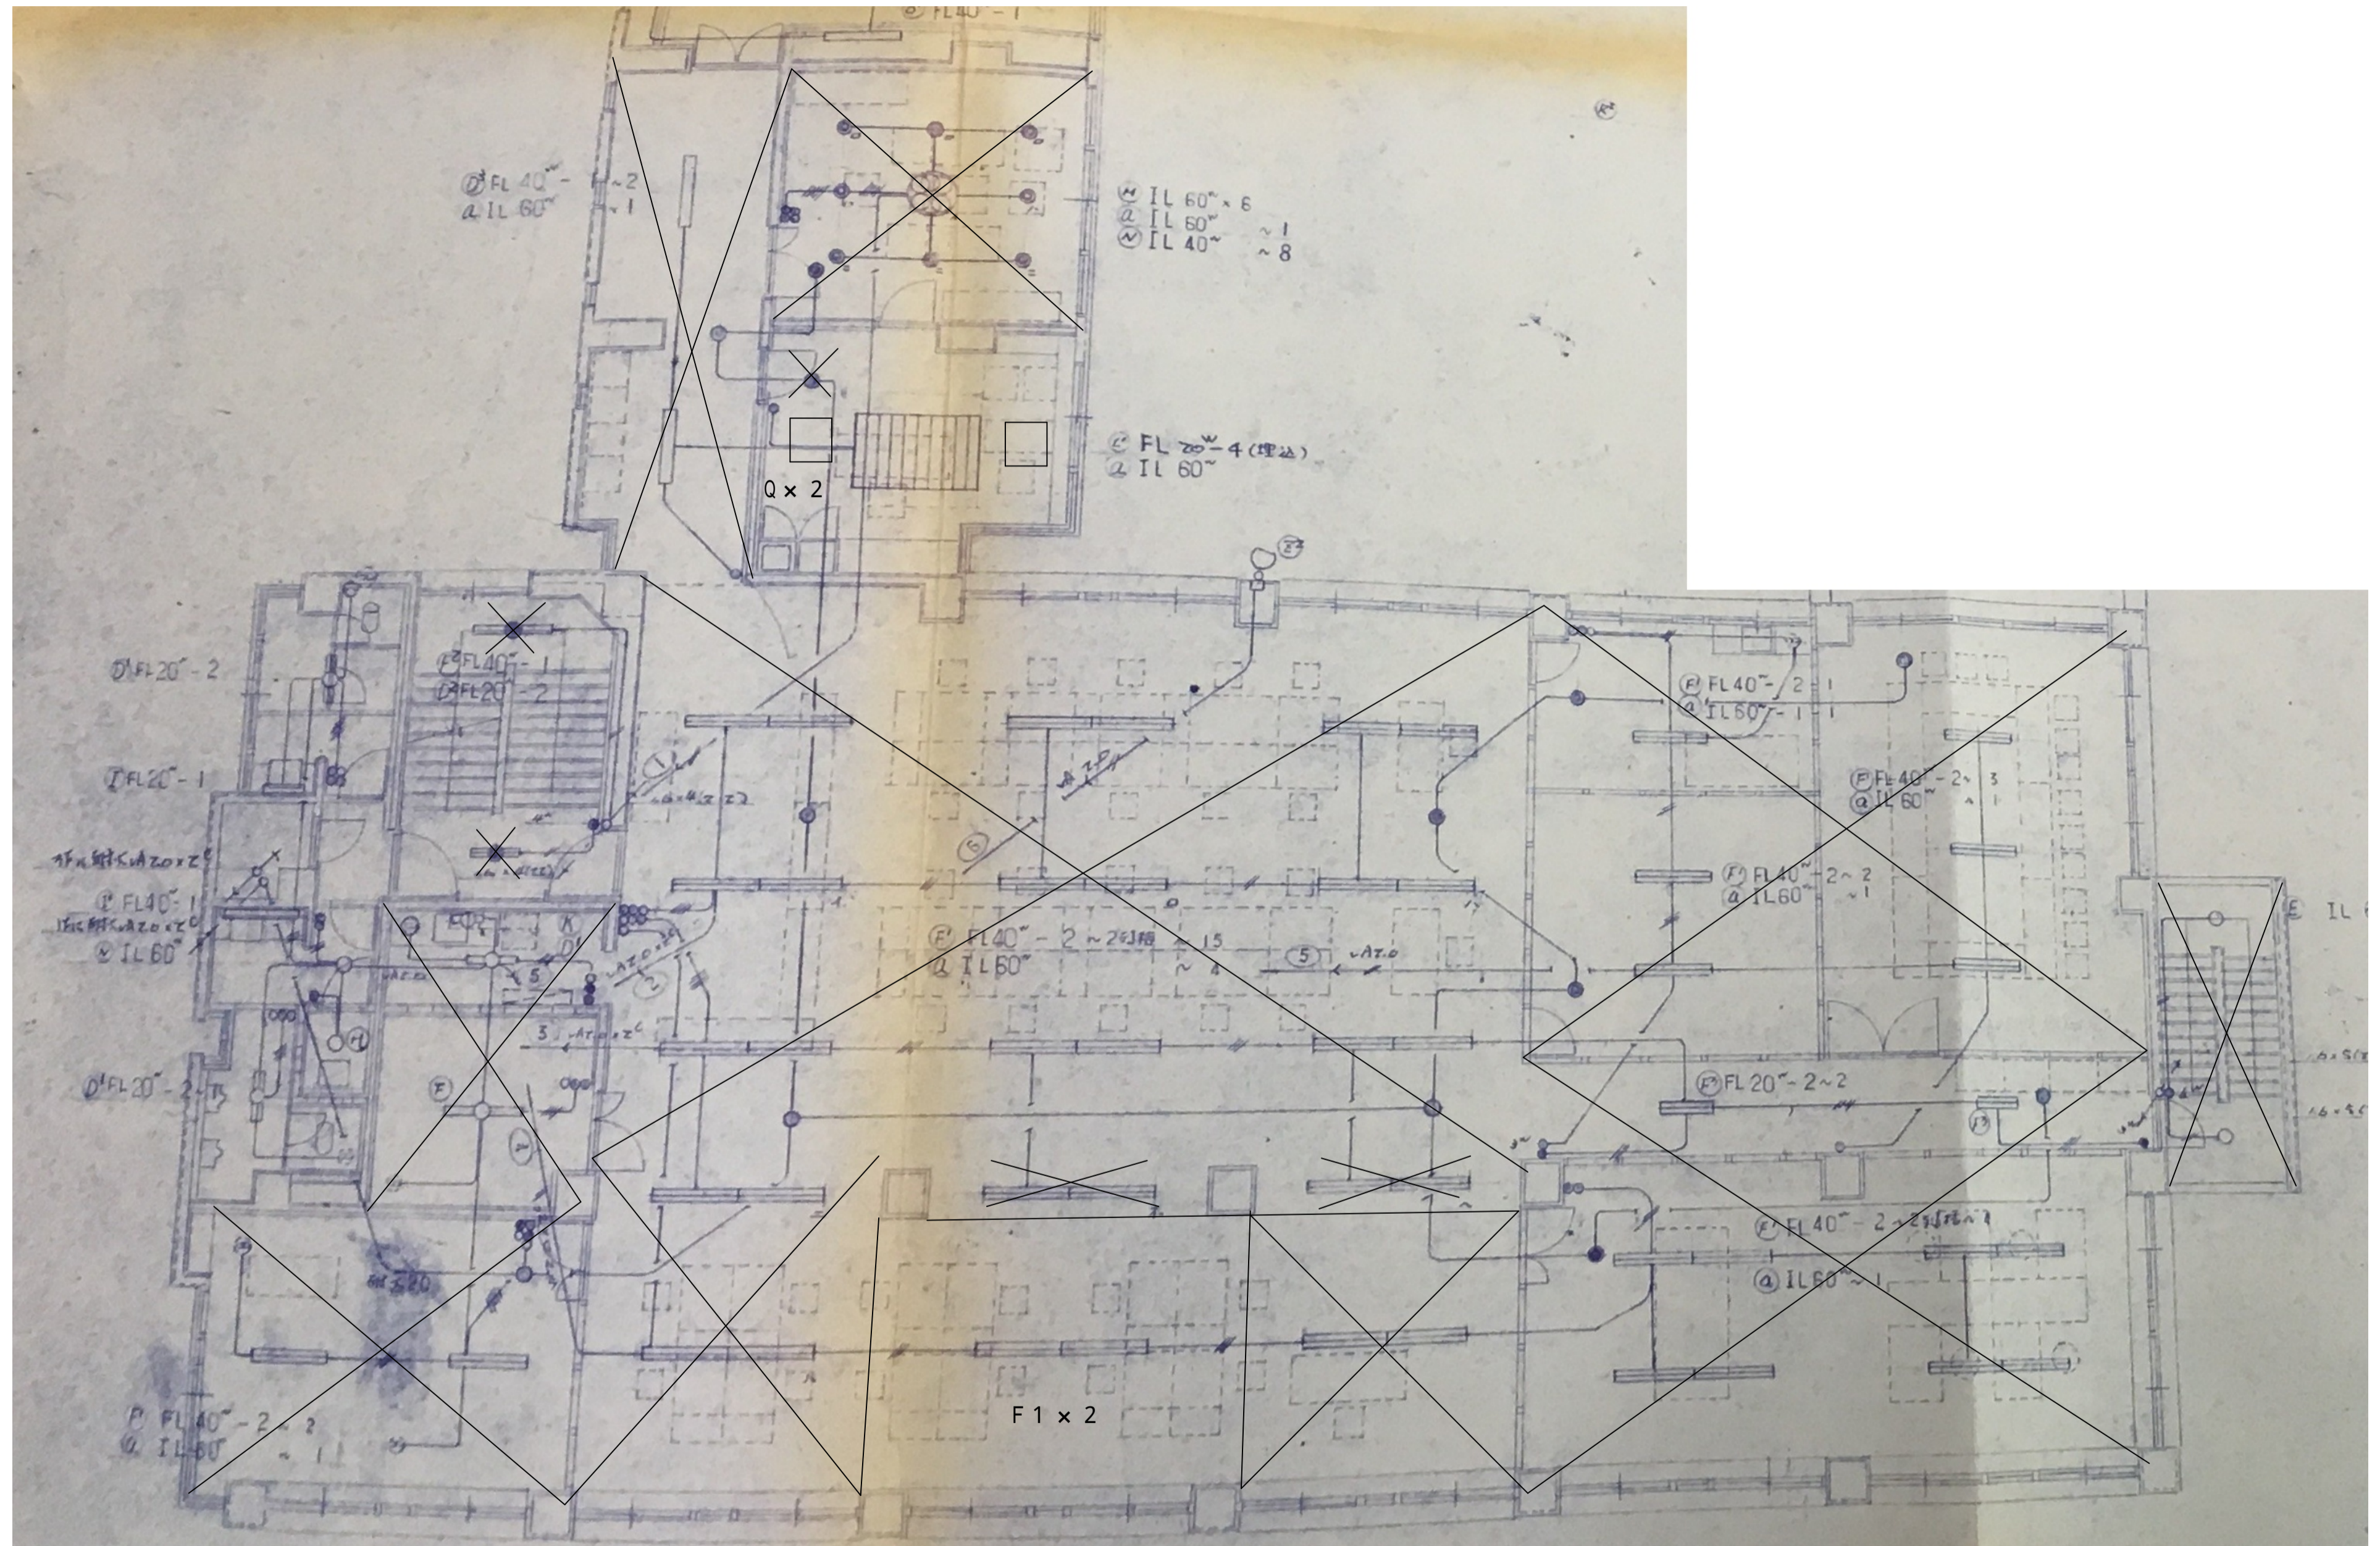


X LED化対象外を示す


図面番号	工 事 名	図 面 種 別	縮 尺	設計年月	課長	主査	課長補佐	係長	担当	出雲市都市建設部建築住宅課	
湖陵行政 E-4	令和8年度 出雲市公共施設照明LED化工事(屋内 佐田・多伎・湖陵)	湖陵行政センター 2階平面図		R8.4							

特記事項

更新器具は構造体から吊りボルトにより支持すること。
 既設配線は絶縁測定後、再度端末処理を行うこと。
 余長がない場合は監督員と協議すること。
 機器更新後、照度測定及び制御機能の確認を行うこと。
 安定器は型番等を確認しPCBの含有の有無を監督員に報告すること。
 高天井照明は施工図及び取付器具の荷重計算書を提出すること。
 ボルトにゆるみ止め剤を塗布すること、完成図書にトルク管理表を添付すること。
 既設器具等は事前に現地確認を行い報告書を提出すること。

記号	既設器具	ランプ種類	×	灯数	台数	公共品番	提案器具品番 (パナソニック)	提案器具品番 (東芝)
A	シーリングライト	FCL30+40	×	1	1		LGC31162K	LEDH8101A02-LC
B1	壁ブラケットWP	HF100	×	1	1		LGW51704WCF1	LEDG85914+LDF13LHGX/C20/17/2
B2	壁ブラケットWP	IL60	×	1	5		LGW51714WCF1	LEDG85904+LDF13LHGX/C20/17/2
D	埋込 下面開放型 W300	FL40	×	2	15	LRS20-4-48		
D1	埋込 下面開放型 W300	FL20	×	2	10		XFX210VENLE9	LEKR230163N-LD9
D2	埋込 下面開放型 バッテリー付 W300	FL20	×	2	2		XDL213VGNLE9	LEKRS230164N-LS9
E	壁ブラケット	FL20	×	1	2		LGB85032LE1	LMT-21801M-LS9+LDM20SSN/10/10-01
E1	壁ブラケット	FL40	×	1	4		LGB52110LE1	LEDB83110N+LDL40SL/19/21-G2
H	非常灯 埋込 バッテリー付 150	IL20	×	1	1		NNFB91615C	LEDEM13221M+LEDEM05022
H1	ダウンライト 150	IL40	×	1	8	LRS1-08		
H2	ダウンライト 150	IL60	×	1	16	LRS1-08		
I1	富士型	FL40	×	1	4	LSS9-4-23		
I2	富士型	FL40	×	2	20	LSS9-4-48		
I3	富士型	FL20	×	2	3	LSS10-2-15		
I4	富士型	FL20	×	1	2	LSS10-2-15		
J2	笠付き チェーン吊り	FL40	×	2	2	LSS9-4-48		
K	棚下灯 フォトスイッチ付	FL15	×	1	3		LGB52095LE1	LEDB87006N-LS
L	UVダウンライト 150	IL75	×	1	7	LRS14-12-30K		
O1	間接照明	FL40	×	1	2	LSS1-4-23		
P1	ダウンシーリング	IL150	×	1	2		NNN54520W	LEKG103421NK-LS9
P2	ダウンシーリング	IL60	×	1	8		NNN54520W	LEKG153421NK-LS9
R1	トラフ型	FL40	×	1	25	LSS1-4-23		
R3	トラフ型	FL10	×	1	1		LGB85042LE1	LEDL-03402N-LS9
V	直付け器具	FL40	×	2	9	LSS9-4-48		
V1	直付け器具 非常灯	FL40	×	2	5	K1-LSS9-4-48		
W	ペンダント器具	FCL30	×	2	2		LGB14625LE1	LEDH8003A02-LC
X	レセップ器具	IL60	×	1	6		LGB51510LE1	LEDG85002+LDF4L-HGX/C7/5/2
Z1	直付けペンダント器具	IL60	×	1	10		LGB51510LE1	LEDG85002+LDF4L-HGX/C7/5/2
Z2	投光器	JD110V500W	×	1	1		NYS15241KLE9	LEDS-08910NW-LS9
Z4	防犯灯	FHT45	×	1	3	LBF2RP-10		
Z5	埋込 450	FHP32	×	2	3	LRS9-4-45		
Z6	軒下フラットランプ	FCL30	×	1	1		LGW51704WCF1	LEDG85918 ランプ組合せ
a	非常灯 埋込 電源別置型 100	IL60	×	1	11	K1-LRS11-2		

図面番号	工 事 名	図 面 種 別	縮 尺	設計年月	課長	主査	課長補佐	係長	担当	
湖陵行政 E-5	令和8年度 出雲市公共施設照明LED化工事(屋内 佐田・多伎・湖陵)	湖陵コミュニティセンター 機器更新表		R8.4						 出雲市都市建設部建築住宅課

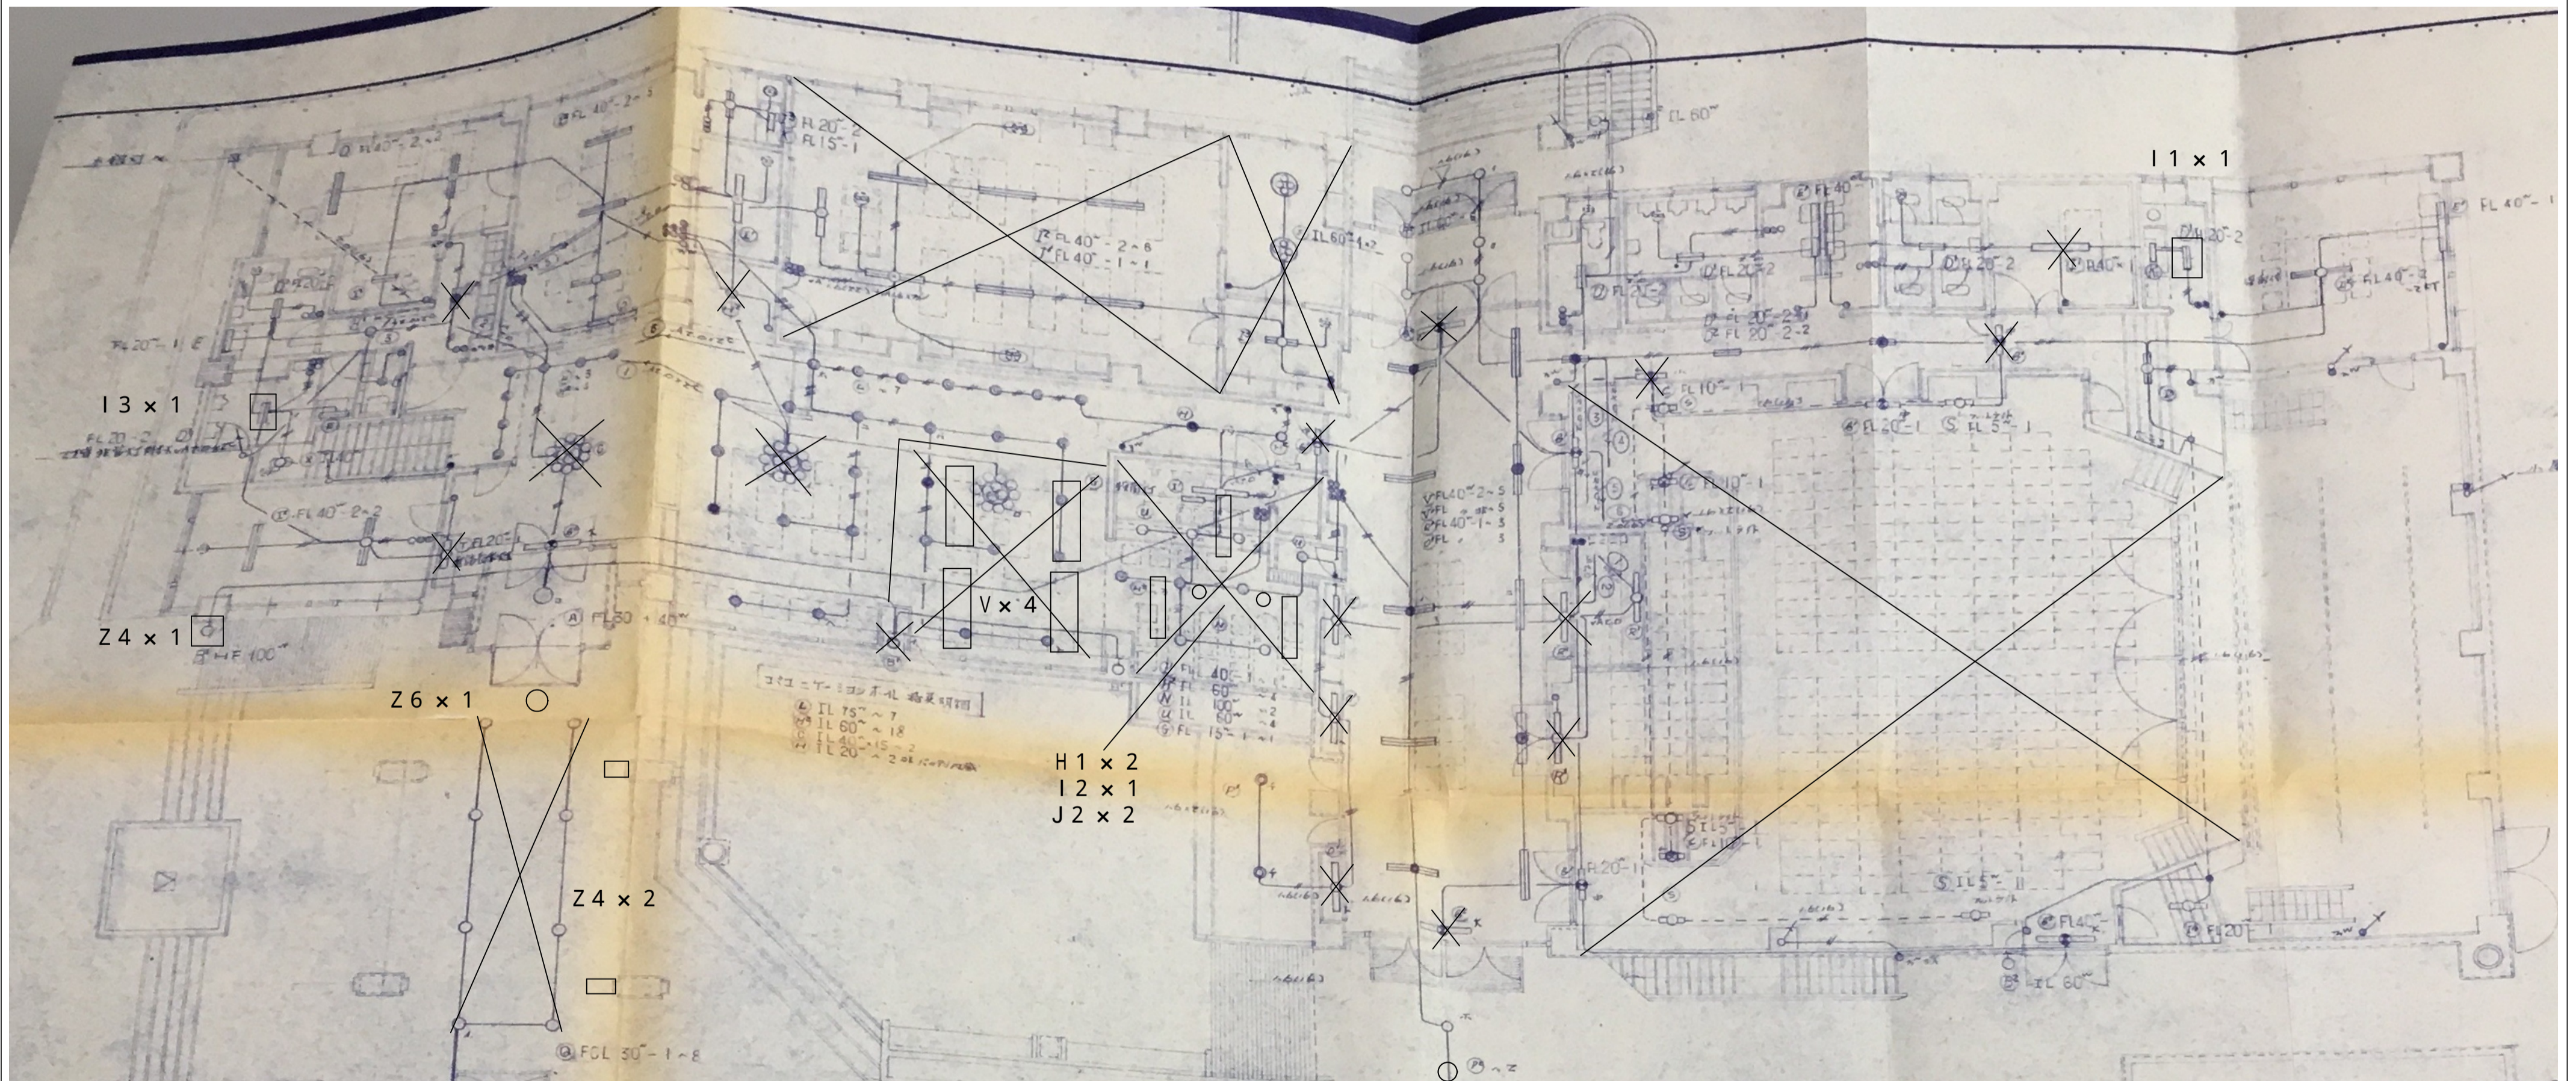


X LED化対象外を示す








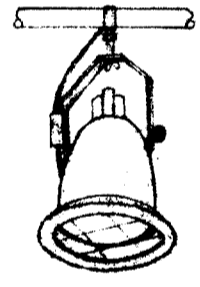
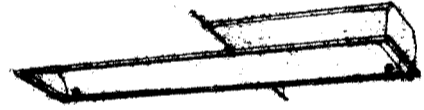
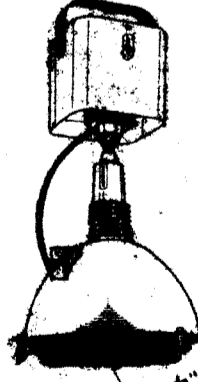

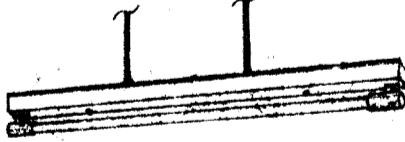
図面番号	工 事 名	図 面 種 別	縮 尺	設計年月	課長	主査	課長補佐	係長	担当	出雲市都市建設部建築住宅課	
湖陵行政 E-7	令和8年度 出雲市公共施設照明LED化工事(屋内 佐田・多伎・湖陵)	湖陵コミュニティセンター 1階平面図		R8.4							


特記事項

更新器具は構造体から吊りボルトにより支持すること。
 既設配線は絶縁測定後、再度端末処理を行うこと。
 余長がない場合は監督員と協議すること。
 機器更新後、照度測定及び制御機能の確認を行うこと。
 安定器は型番等を確認しPCBの含有の有無を監督員に報告すること。
 高天井照明は施工図及び取付器具の荷重計算書を提出すること。
 ボルトにゆるみ止め剤を塗布すること、完成図書にトルク管理表を添付すること。
 既設器具等は事前に現地確認を行い報告書を提出すること。

記号	既設器具	ランプ種類	×	灯数	台数	公共品番	参考器具品番 (パナソニック)	参考器具品番 (東芝)
A41	富士型	FL40	×	1	14	LSS9-4-23		
B44	ｽｸｲｱ 埋込 1257	FL40	×	4	1		NNF45850CLT9	LEKR760101FN-LD9+V22 TOKUCHU-HIN
B24	ｽｸｲｱ 埋込 640	FL20	×	4	2		NNF57500CLT9	LEKR763501FN-LD9
B42	埋込 W300 ｽﾞﾙ付	FL40	×	2	1		AFX450VKNLE9	LEKR745651FN-LD9+V22 TOKUCHU-HIN
C41P	笠付 ｽｸｲｱ 吊り	FL40	×	1	4	LSS10-4-37		
C1101	笠付	FL110	×	1	10		AFX450DHNZR9×2組	(LEET-42301N-XD9+LEEM-40523N-01)×2組
C41	笠付 ガード	FL40	×	4	3	LSS10-4-23		
D41	片反射笠	FL40	×	2	2		LSS1-4-23 LE9+FSK41020	LEKT416203N-LS9
D21	片反射笠	FL20	×	1	1		LSS1-2-15 LE9+FSK21020	LEKT216084N-LS9
E60	天井ブラケットWP	IL60	×	1	2		LGW85014WF	LEDB88920+LDA6L-H-E17/S/60W2
F15	ミラーライト	FL15	×	1	4		LGB85042LE1	LEDB83128+LDM20SSN/10/10-01
G700	高天井器具 ガード付き	MH700	×	1	15		NYM20244RZ2+NYK00117+NYK00115	LEDJ-34005N-XD9+LEDX-20060G+LEDX-20071G+LEDX-20052W-500
I41	黒板灯 埋込	FL40	×	1	1		加工NNLKH41728+NEL4200SNLE9	LEKR414253N-LS9+V22 TOKUCHU-HIN
J700	高天井器具 ガード付き	MH700	×	1	3		NYM20244RZ2+NYK00117+NYK00115	LEDJ-34005N-XD9+LEDX-20060G+LEDX-20071G+LEDX-20052W-500
K21	壁ブラケットWP	FL20	×	1	3	LBF3MP/RP-2-06		
アリーナ照明調光リモコン					1		NK23091+(NQ23185K+NK23062+NK23060)×2	FRC - 1825TSET
ステージ照明調光リモコン					1		NK23091+NQ23185K	FRC - 1825TSET

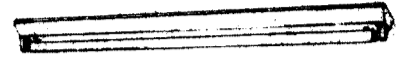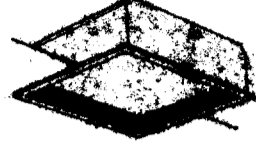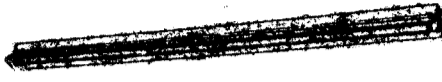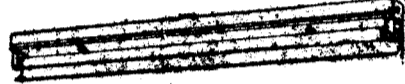図面番号	工 事 名	図 面 種 別	縮 尺	設計年月	課長	主査	課長補佐	係長	担当	
湖陵中学校 E-1	令和8年度 出雲市公共施設照明LED化工事(屋内 佐田・多伎・湖陵)	機器更新表		R8.4						 出雲市都市建設部建築住宅課

 <p>FSS4-401</p> <p>A41 FL 40W-1 UH 15合</p>	 <p>B44 FL 40W-4 SUH 1</p> <p>B24 FL 20W-4 GH 2</p> <p>B42 FL 40W-2 SUH 1</p>	 <p>FPR1-401 FSR1-1101 FSR1-401</p> <p>C41F FL 40W-1 UH (パイプ吊) 4</p> <p>C1101 FL 110W-1 SUH (200V) 10</p> <p>C41 FL 40W-1 UH (ガード付) 3</p>
 <p>FBS3-401 FBS3-201</p> <p>D41 FL 40W-1 UH 2</p> <p>D21 FL 20W-1 GH 1</p>	 <p>E60 IL 60W (WP) 2</p>	 <p>F15 FL 15W-1 4</p>
 <p>ガード付</p> <p>G700 MH 700W 15</p>	 <p>NQ 35150 同等品</p> <p>H500 IL 500W (100V) 5</p>	 <p>黒板灯 FRS10-401</p> <p>I41 FL 40W-1 1</p>
 <p>ガード付</p> <p>光補償装置付</p> <p>J700 MH 700 IL 500W 3</p>	 <p>ホワイトボックス</p> <p>FBF4RP-201</p> <p>K21 FL 20W-1 (WP) 3</p> <p>K21 (一般) 1</p>	 <p>F416WW 相当</p> <p>L41 FL 40W-1 (パイプ吊) 1</p>

図面番号	工 事 名	図 面 種 別	縮 尺	設計年月	課長	主査	課長補佐	係長	担当	 出雲市都市建設部建築住宅課
湖陵中学校 E-2	令和8年度 出雲市公共施設照明LED化工事(屋内 佐田・多伎・湖陵)	屋内運動場既設照明姿図		R8.4						